Wersja	Uwagi	Data	Podpis	Sprawdził
A	...	00/00/00	J.Janik	...

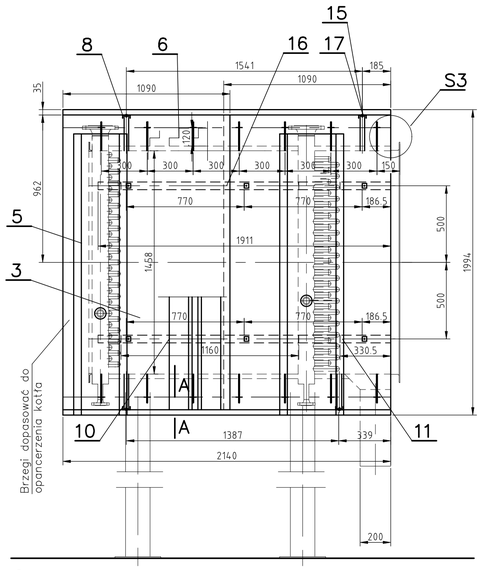

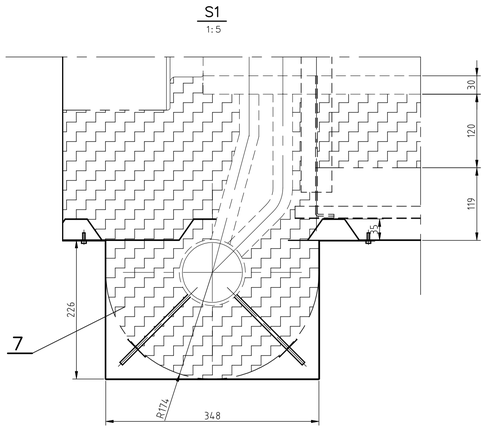

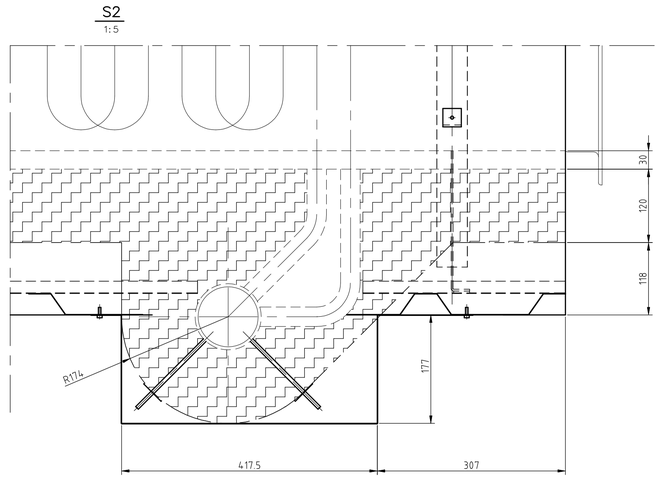

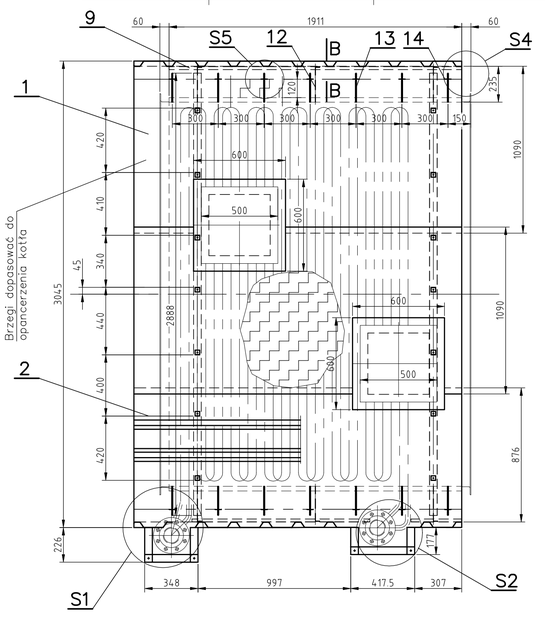

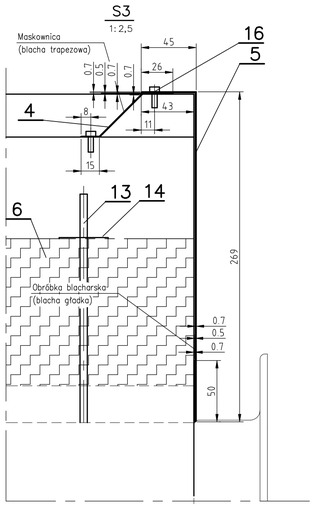

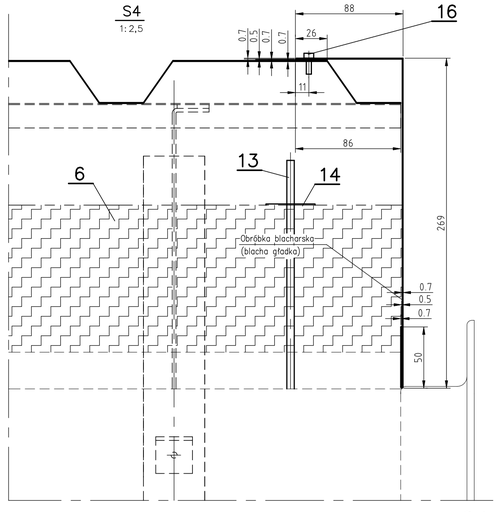

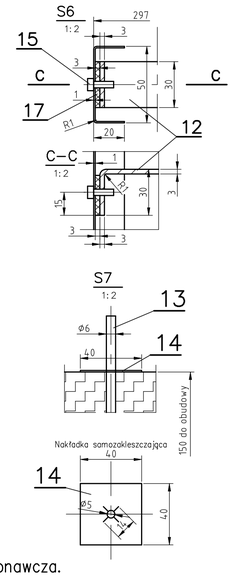

Dokumentacja Powykonawcza.

Rysunek przedstawia odtworzenie dokumentacji dla zmodernizowanego kotła WR-10 nr 8 w ZC Halemba wg projektu o wyróżniku 100061.

Masa całk. (kg): 510

Nr	Ilość	Nazwa części	Nr rys./normy	Mat.	Wymiary	Masa1szt	Masa(kg)	Uwagi
17	1	Płyta uszczelniająca gr.=3mm	PN-88/M-11022	Pakmil 11300	0,5m2	1.500	1.5	
16	200	Wkręt do blach ocynk.	PN-79/M-83106	10YA/III	4,2x13	0.003	0.6	
15	26	Wkręt samogwintujący z wiertłem	–	8.8	M5x20	0.002	0.1	
14	182	Blacha cienka 1x40x40	PN-82/H-92202	S235JR	40x40	0.013	2.4	
13	182	Pręt zbrojeniowy Φ6	–	S235JR	L=186	0.042	7.6	
12	26	Bednarka N 30x3	PN-76/H-92325	S235JR	262	0.186	4.8	
11	2	Ceownik zimnogięty ocynk. 50x20x1	–	S235JR	L=330	0.240	0.5	
10	2	Ceownik zimnogięty ocynk. 50x20x1	–	S235JR	L=1160	0.840	1.7	
9	2	Ceownik zimnogięty ocynk. 50x20x1	–	S235JR	L=1911	1.390	2.8	
8	4	Ceownik zimnogięty ocynk. 50x20x1	–	S235JR	L=2888	2.100	8.4	
7	1	Mata z wełny mineralnej	BN-84/6755-15	miękka	60x750x5000	70.000	70	
6	85	Płyta z wełny mineralnej - półtwarda	BN-84/6755-08	100kg/m3	60x500x1000	2.600	221	
5	1	Blacha ocynk. g=0.75mm	PN-81/H-92125	DX51D	6 m2	37.200	37.2	powlekana
4	1	Blacha trapezowa T35/0,7/1090	----------	DX51D	L=3000	20.250	20.3	powlekana
3	4	Blacha trapezowa T35/0,7/1090	----------	DX51D	L=1994	13.100	52.4	powlekana
2	2	Blacha trapezowa T35/0,7/876	----------	DX51D	L=2140	10.800	21.6	powlekana
1	4	Blacha trapezowa T35/0,7/1090	----------	DX51D	L=2140	14.300	57.2	powlekana

Rysunek wykonany w systemie CAD

Rozwiązania zawarte w niniejszym opracowaniu stanowią tajemnicę przedsiębiorstwa Centrum Termoenergetyki Kraków w rozumieniu art.11, ust.4 ustawy o zwalczaniu nieuczciwej konkurencji i nie mogą być wykorzystywane, powielane czy udostępniane przez kogokolwiek bez pisemnego zezwolenia, pod rygorem sankcji finansowych i karnych.

Rysunek nie wymaga własnoręcznych podpisów jako właściwie zatwierdzony w systemie informatycznym Przedsiębiorstwo – Centrum Termoenergetyki

Projektował	Sprawdził	Inwestor	Typ:	Data	Skala
J. Janik	M. Janik	Węglokoks Energia ZCP	WR-10/EM	02/2023	1:20

Centrum Termoenergetyki Kraków
Tel: 48 (604) 251 441

Opancerzenie i izolacja eko.

1023028 340 03-A1 | Edycja 0 | Arkusz 1/1
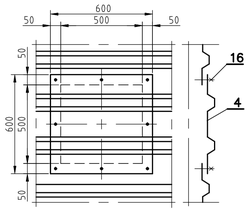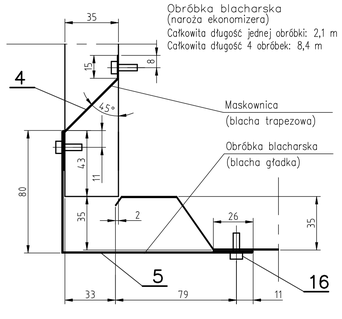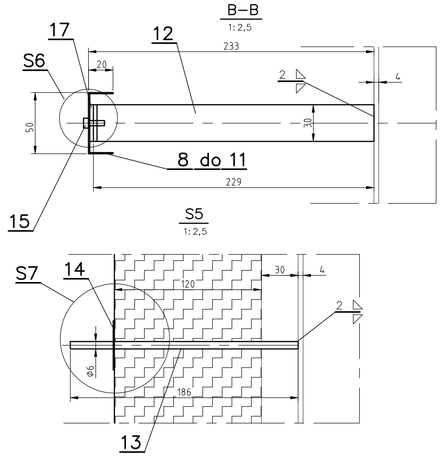
Szczegół obróbek przy dostępie do otworów prostokątnych